


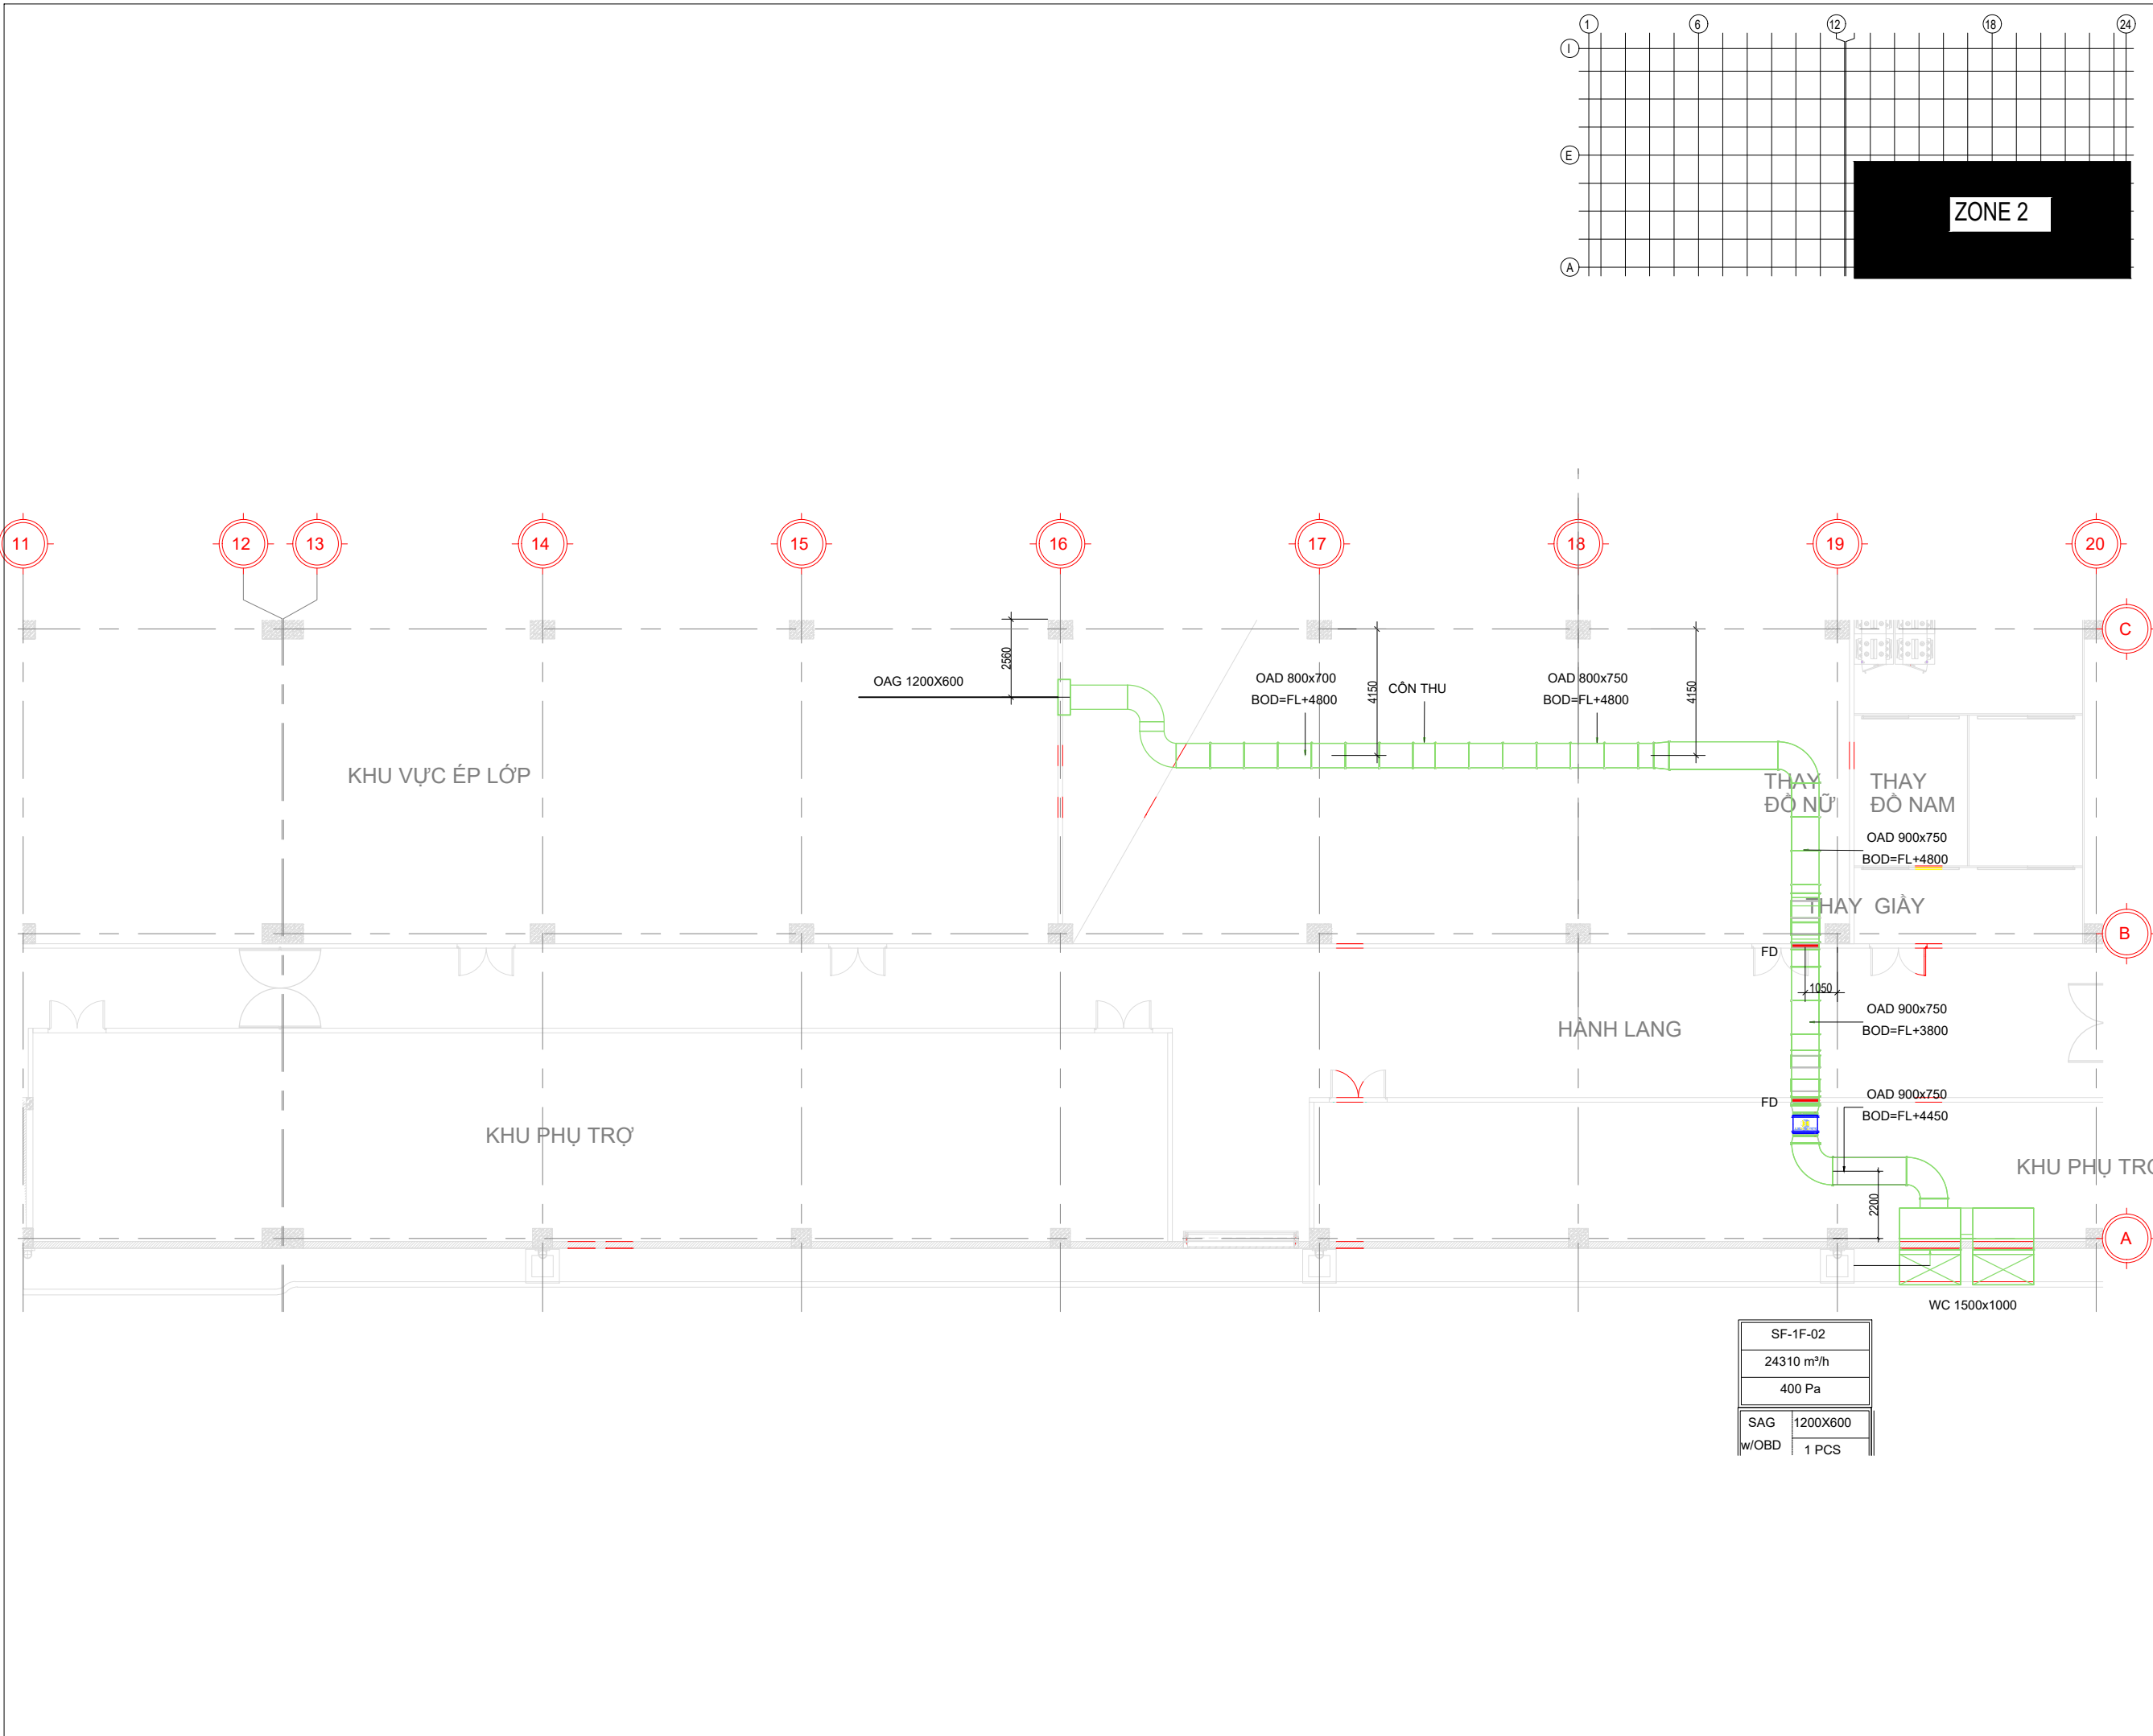

BẢN VẼ HOÀN CÔNG
(AS-BUILT DRAWING)

CHỦ ĐẦU TƯ / OWNER

CÔNG TY TNHH ĐIỆN TỬ MEIKO VIỆT NAM

ĐỊA CHỈ : LÔ CN9, KCN THẠCH THẮT - QUỐC OAI,
XÃ PHÙNG XÁ, HUYỆN THẠCH THẮT, HÀ NỘI
ADD: LOT CN9, THẠCH THẮT-QUỐC OAI INDUSTRIAL ZONE,
PHUNG XA COMMUNE, THACH THAT DISTRICT, HA NOI, VIET NAM

APPROVAL BY:

TƯ VẤN GIÁM SÁT/ (DESIGN CONSULTANTS.)

CÔNG TY CỔ PHẦN CONINCO 3C

CHECK BY / NGƯỜI KIỂM TRA :

CHECK BY / NGƯỜI KIỂM TRA :

NHÀ THẦU / CONTRACTOR



NSN
Creating sustainable values

CÔNG TY CỔ PHẦN XÂY DỰNG VÀ CÔNG NGHỆ EP NSN
NSN CONSTRUCTION & ENGINEERING JS COMPANY
ADD : N04, LANE 10, VIET HUNG STR., VIET HUNG WARD
LONG BIEN DIST., HA NOI, VIETNAM
TEL : +84.4. 3652 3222 FAX : +84.4. 3652 4222
EMAIL : NSNCOMPANY.HQ@VNN.VN

DRAWING BY / NGƯỜI VẼ:

NGUYỄN ĐĂNG TRỌNG

CHECK BY / NGƯỜI KIỂM TRA:

NGUYỄN VĂN VŨ

CÔNG TRÌNH/ PROJECT:

FACTORY NO.4

HẠNG MỤC/ITEM:

M&E WORK FOR 1F., 2F FACTORY NO.4

ĐỊA ĐIỂM/LOCATION:

1FL - FACTORY NO.4

TÊN BẢN VẼ / DRAWING NAME

VENTILATION DUCTING SYSTEM-1FL
LAYOUT PLAN - ZONE 2

NOTE


DATE	REVISION
	△
	△
	△

TỶ LỆ/SCALE:

1 : 200

SỐ BẢN VẼ / NUMBER:

AS-M-AC-08-02

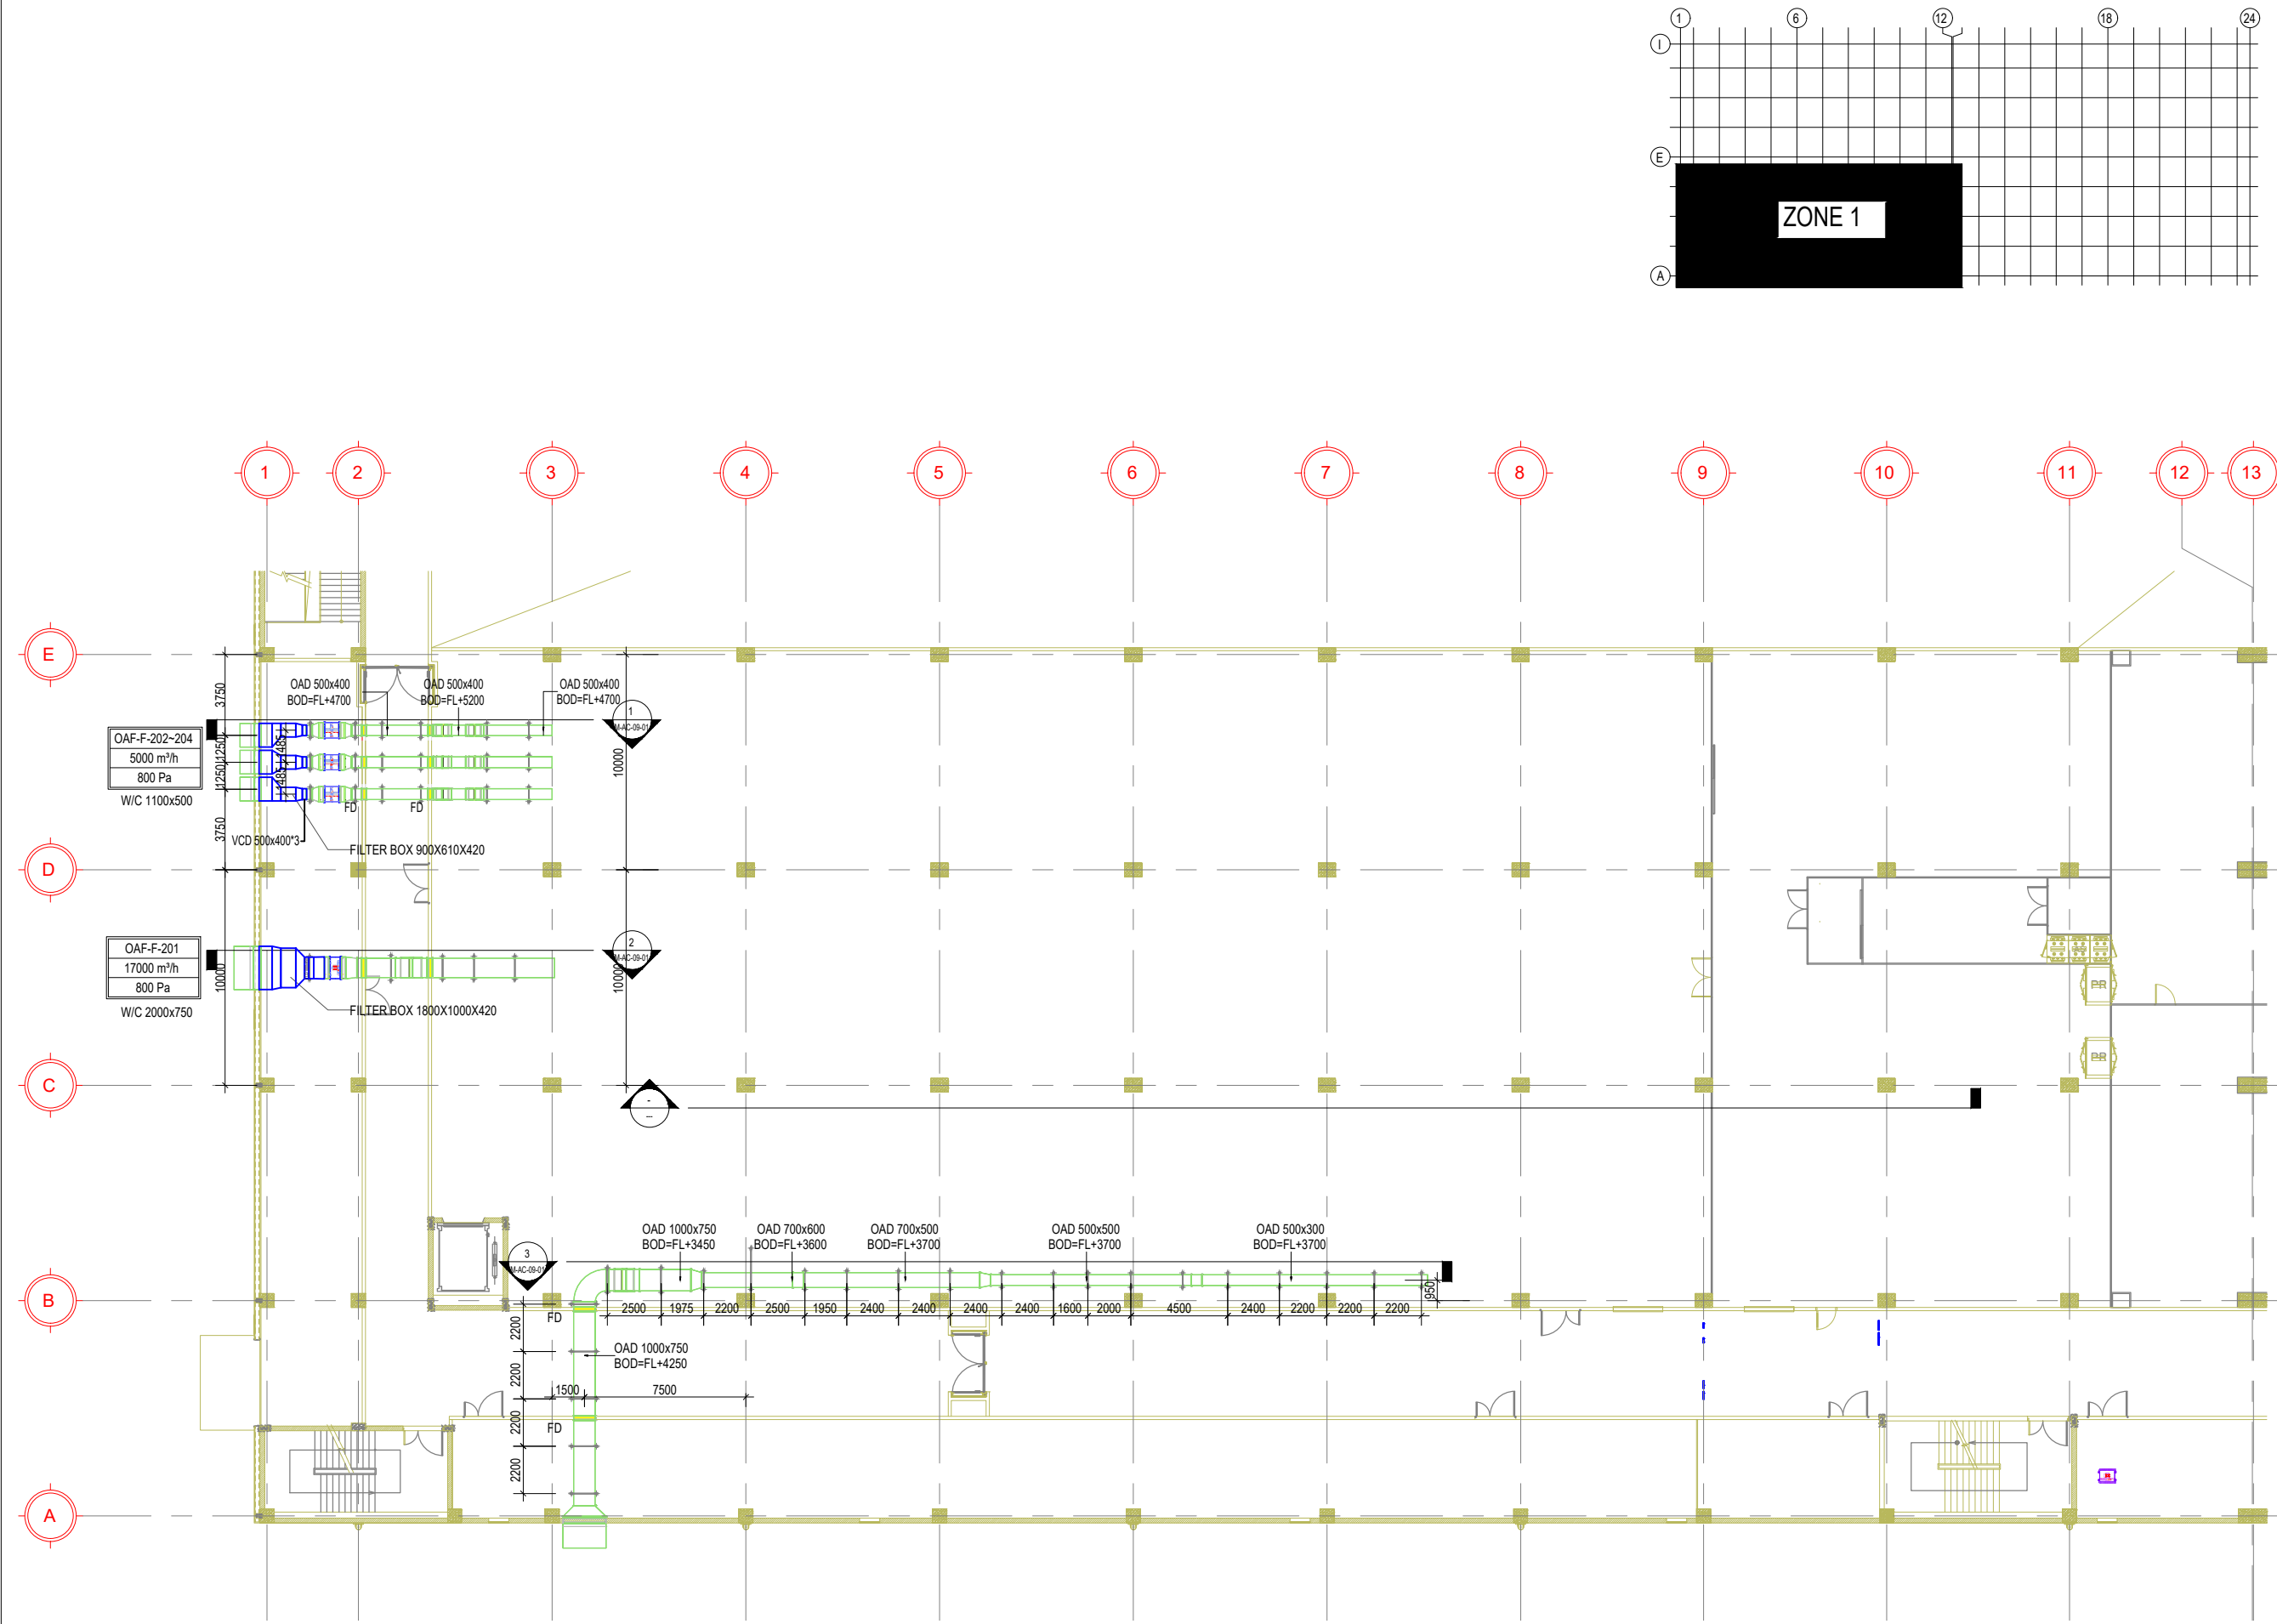

NOTE:
-BOTTOM OF PIPE/DUCT DOES NOT INCLUDE INSULATION THICKNESS

BẢN VẼ HOÀN CÔNG
(AS-BUILT DRAWING)

CHỦ ĐẦU TƯ / OWNER

CÔNG TY TNHH ĐIỆN TỬ MEIKO VIỆT NAM

ĐỊA CHỈ : LÔ CN9, KCN THẠCH THẮT - QUẬN OAI,
XÃ PHỤNG XÁ, HUYỆN THẠCH THẮT, HÀ NỘI

ADD: LOT CN9, THACH THAT-QUOC OAI INDUSTRIAL ZONE,
PHUNG XA COMMUNE, THACH THAT DISTRICT, HA NOI, VIET NAM

APPROVAL BY:

TƯ VẤN GIÁM SÁT (DESIGN CONSULTANTS)

CÔNG TY CỔ PHẦN CONINCO 3C

CHECK BY / NGƯỜI KIỂM TRA:

CHECK BY / NGƯỜI KIỂM TRA:

NHÀ THẦU / CONTRACTOR



CÔNG TY CỔ PHẦN XÂY DỰNG VÀ CÔNG NGHỆ EP NSN
NSN CONSTRUCTION & ENGINEERING JS COMPANY
ADD : N04, LANE 10, VIET HUNG STR., VIET HUNG WARD
LONG BIEN DIST., HA NOI, VIETNAM
TEL : +84 4. 3652 3222 FAX : +84 4. 3652 4222
EMAIL : NSNCOMPANY.HQ@VNN.VN

DRAWING BY / NGƯỜI VẼ:

NGUYỄN ĐĂNG TRỌNG

CHECK BY / NGƯỜI KIỂM TRA:

NGUYỄN VĂN VŨ

CÔNG TRÌNH/ PROJECT:

FACTORY NO.4

HẠNG MỤC/ITEM:

M&E WORK FOR 1F, 2F FACTORY NO.4

ĐỊA ĐIỂM/LOCATION:



TÊN BẢN VẼ/DRAWING NAME

VENTILATION DUCTING SYSTEM-2FL
LAYOUT PLAN

NOTE

DATE	REVISION
	△
	△
	△

TỶ LỆ/SCALE:	1:300
SỐ BẢN VẼ / NUMBER:	AS-M-AC-09

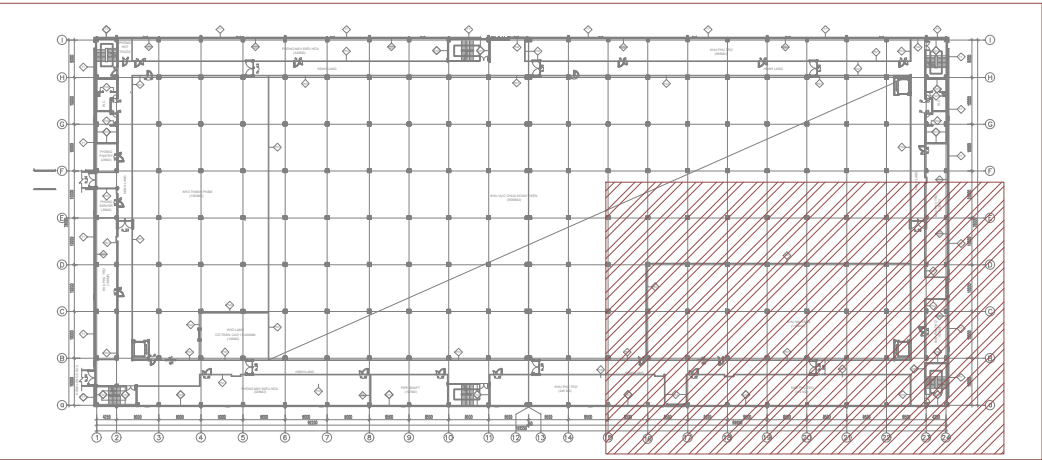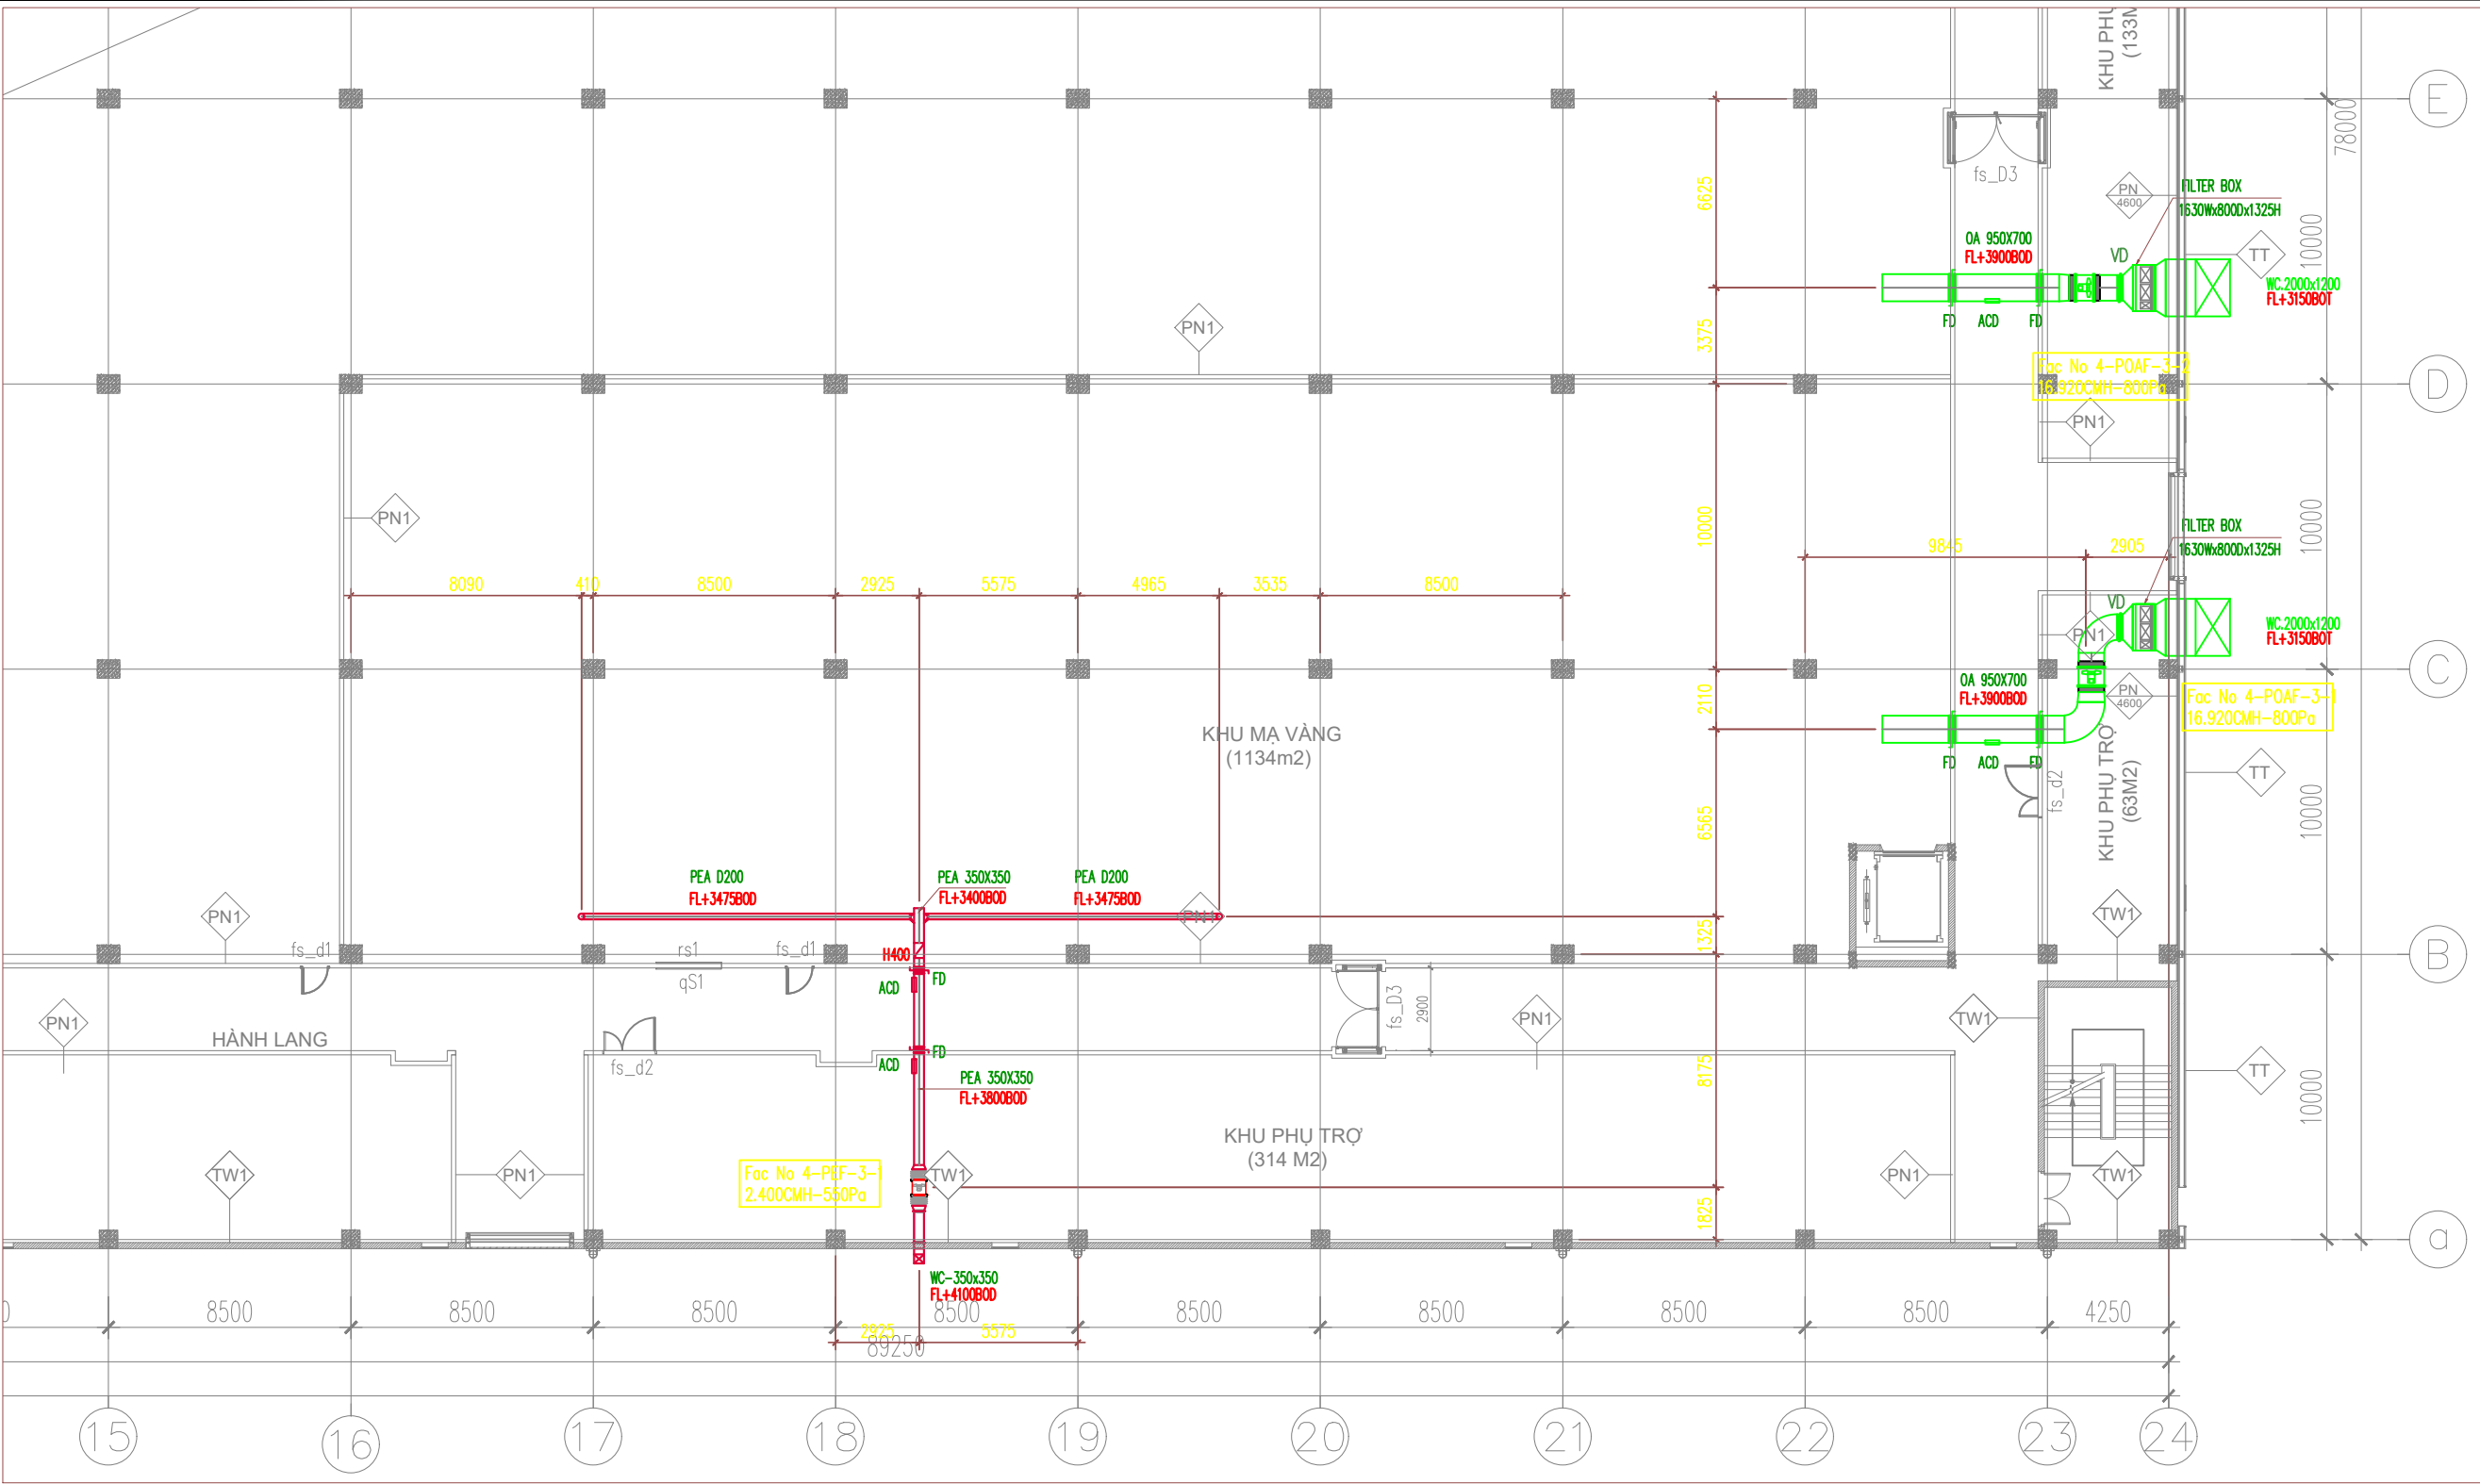

KEY PLAN

FAN INFORMATION OF 3FL

Location	Impeller Style	Required Air Volume (CMH)	Required Static Pressure (Pa)	ROOM
Heat Exhaust Fan				
PEF-F-3.01	Axial	2400	550	KHU VỰC MẠ VÀNG

Location	Impeller Style	Required Air Volume (CMH)	Required Static Pressure (Pa)	ROOM
OA system				
OAF-F-3.01	Axial	16920	800	KHU VỰC MẠ VÀNG
OAF-F-3.02	Axial	16920	800	KHU VỰC MẠ VÀNG

BẢN VẼ HOÀN CÔNG
(AS BUILT DRAWING)

CHỦ ĐẦU TƯ / OWNER

CÔNG TY TNHH ĐIỆN TỬ MEIKO VIỆT NAM

ĐỊA CHỈ : LÔ C/N9, KCN THẠCH THẮT - QUỐC OAI, XÃ PHÙNG XÁ, HUYỆN THẠCH THẮT, HÀ NỘI
ADD: LOT C/N9, THẠCH THẮT-QUỐC OAI INDUSTRIAL ZONE, PHUNG XA COMMUNE, THACH THAT DISTRICT, HA NOI, VIET NAM

CHECK BY / NGƯỜI KIỂM TRA:

APPROVAL / PHÊ DUYỆT:

TƯ VẤN GIÁM SÁT (DESIGN CONSULTANTS)

CÔNG TY CỔ PHẦN CONINCO 3C

CHECK BY / NGƯỜI KIỂM TRA :

CHECK BY / NGƯỜI KIỂM TRA :

NHÀ THẦU / CONTRACTOR

VIET NHAT E&C JSC

CÔNG TY CỔ PHẦN ĐẦU TƯ XÂY DỰNG VÀ CÔNG NGHỆ VIỆT NHẬT
VIET NHAT TECHNOLOGY AND CONSTRUCTION I
VietNhat Building, Plot C14, Area 3ha, Tan Tien Street
Phuc Dien Ward, Bac Tu Liem Dist., Ha Noi, Viet Nam.
TEL: (024) 6262 0613 - FAX: (84 - 4) 3763 4756

DRAWING BY / NGƯỜI VẼ:

VU VAN TY

CHECK BY / NGƯỜI KIỂM TRA:

NINH VAN THOAI

CÔNG TRÌNH/ PROJECT:

FACTORY NO.4

HẠNG MỤC/ITEM:

CÔNG VIỆC CƠ ĐIỆN CHO TẦNG 3, 4 NHÀ MÁY 4
M&E WORK FOR 3F, 4F FACTORY NO.4

ĐỊA ĐIỂM/LOCATION:

LÔ C/N9, KHU CÔNG NGHIỆP THẠCH THẮT- QUỐC OAI, XÃ PHÙNG XÁ, HUYỆN THẠCH THẮT, THÀNH PHỐ HÀ NỘI
LOT C/N9, THẠCH THẮT-QUỐC OAI INDUSTRIAL ZONE, PHUNG XA COMMUNE, THACH THAT DISTRICT, HA NOI

TÊN BẢN VẼ/ DRAWING NAME

PROCESS OA , HEAT DUCT PLAN LAYOUT 3F

NOTE

DATE	REVISION
	Δ
	Δ
	Δ
TỶ LỆ/SCALE:	1/250
SỐ BẢN VẼ / NUMBER:	M-OA.EX.01

